



PRÉDIO 9
Planta Pavimento Superior
Escala 1/100

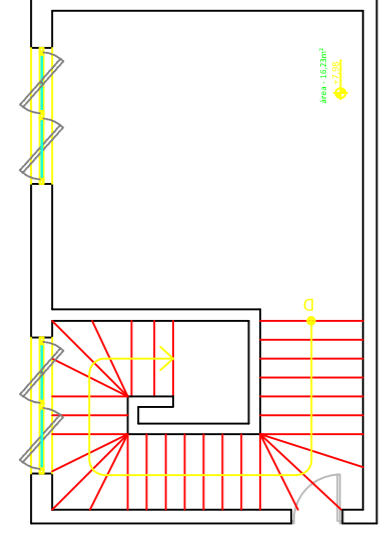


PRÉDIO 9
Planta Casa de Máquina
Escala 1/100

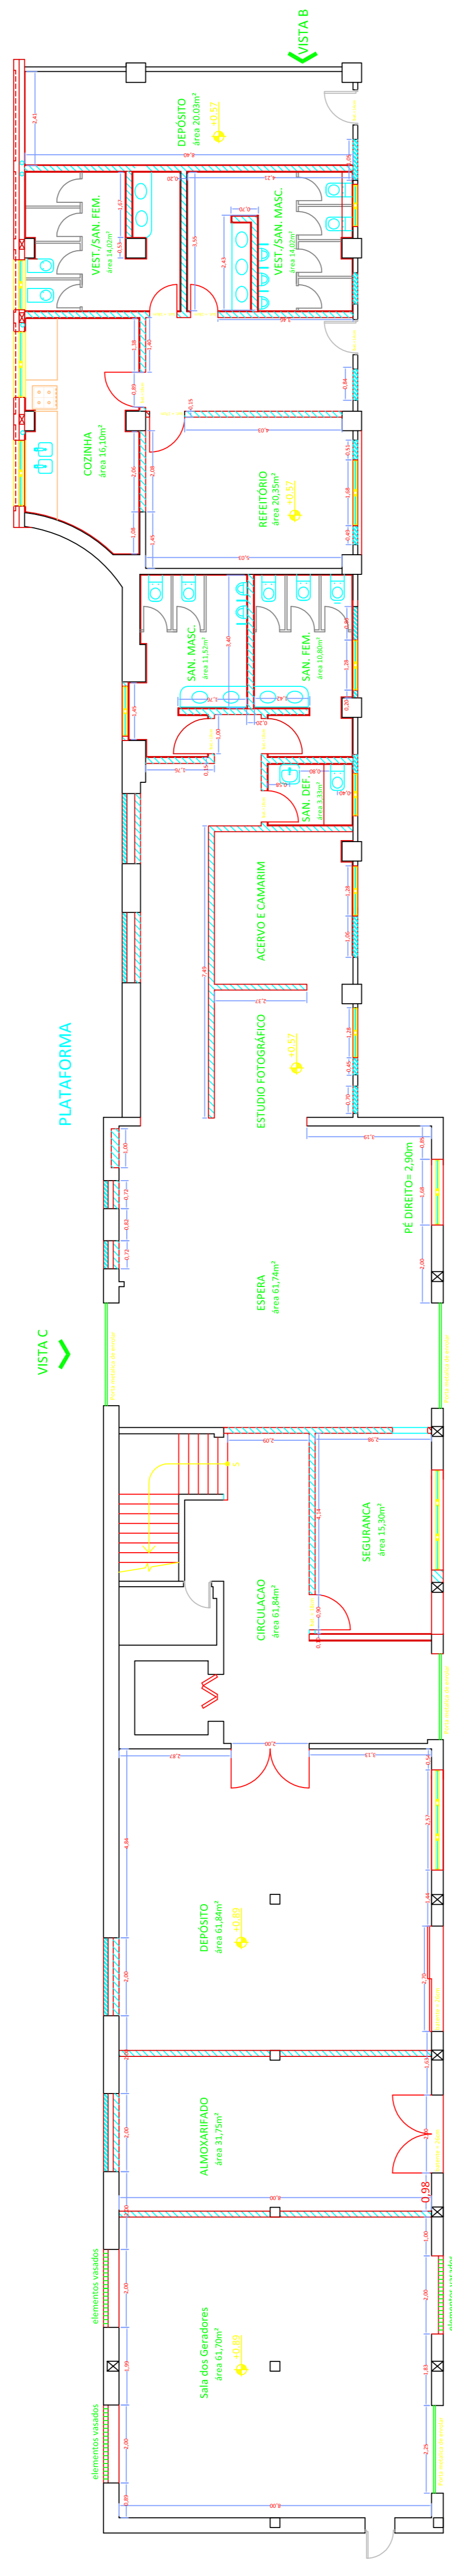

PRÉDIO 9
Planta Pavimento Térreo
Escala 1/100

PRÉDIO 8
Planta Pavimento Térreo
Escala 1/100

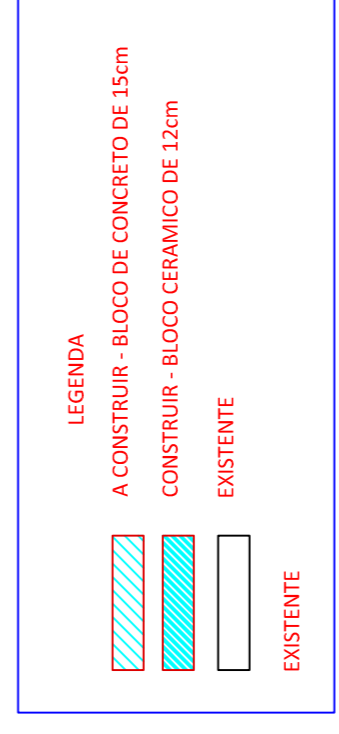

Cliente: Secretaria de Cultura do Estado de São Paulo
Obra: Memorial do Imigrante
Local: Rua Visconde de Parnaíba, 1316
Fase: Projeto As Built

Assunto	Planta de Construção- Ed. 8 e 9	Folha nº	1/3
Escala	1 : 100	Data	
Revisão n.		Arq.	Juca Pires
Desenhista	Lourenço De Fiores/ Mayara Dotti		
Verificação			Data
Observação			